

LOKAL MIESZKALNY NR 11/10

adres: Zabrze, ul. Bażantów 11/10
 numer projektowy: E M10
 kondygnacja: 2 - piętro +1



— Zielona Dolina —




TDJ
Estate

Legenda


- obrys lokalu mieszkalnego
- obrys części wspólnej budynku
- wejście do lokalu
- oddzielenie funkcji pomieszczenia




Rzut kondygnacji 2 - piętro +1
 Lokalizacja lokalu
 Skala 1:600

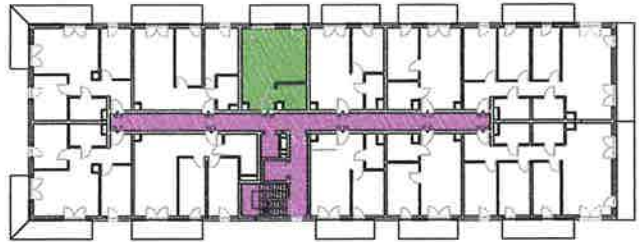

Rzut lokalu
 Skala 1:100

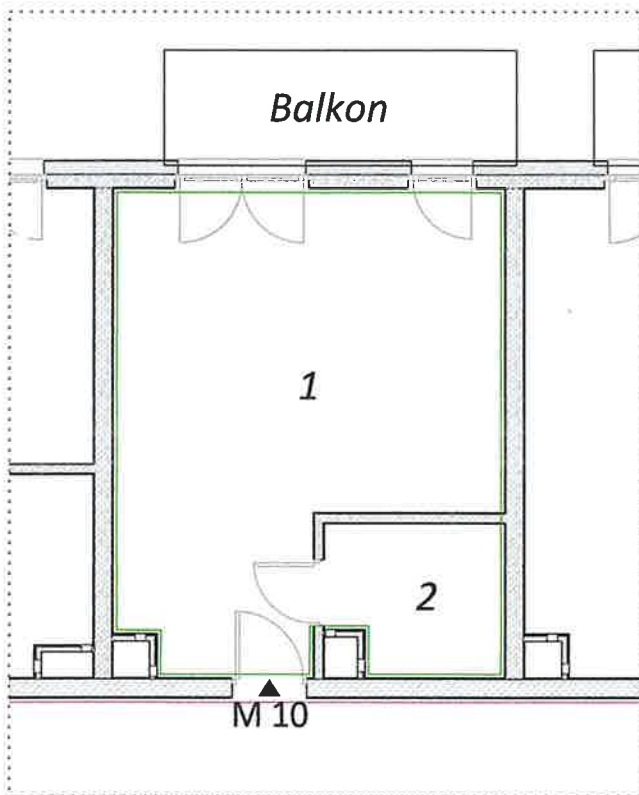

Lokalizacja budynku

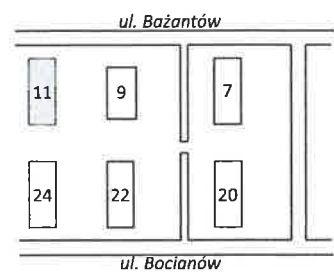

Ściany wydzielające lokal są ścianami trwałymi (murowane i żelbetowe).
 Dojście i dojazd do lokalu o przeznaczeniu mieszkalnym prowadzi z terenu w użytkowaniu wspólnym i części wspólnych budynku.
 Lokal posiada indywidualne opomiarowanie i licznik elektryczny.
 Lokal został wyposażony w wentylację mechaniczną.
 Oświadczam, że inwentaryzacja powykonawcza jest zgodna ze stanem faktycznym na dzień 25.04.2025 r.

GEODETA UPRAWNIONY
 mgr inż. Krzysztof Chutkiewicz
 Świadczenie Nr 8737 Zakr. 1,4
 Ministra Gospodarki Przestrzennej i Budownictwa

Autor opracowania:

ZESTAWIENIE POWIERZCHNI wg normy PN-ISO 9836:2015-12

LOKAL MIESZKALNY NR 11/10		
NR	NAZWA POMIESZCZENIA	POWIERZCHNIA [m ²]
1	POKÓJ DZIENNY Z ANEKSEM KUCHENNYM	29.31 m ²
2	ŁAZIENKA	4.81 m ²
POWIERZCHNIA UŻYTKOWA		34.12 m²
BALKON		7.20 m ²