

LOKAL MIESZKALNY NR 9/20

adres: Zabrze, ul. Bażantów 9/20
 numer projektowy: F M20
 kondygnacja: 3 - piętro drugie



— Zielona Dolina —




TDJ
Estate


Legenda

- obrys lokalu mieszkalnego
- obrys części wspólnej budynku
- wejście do lokalu
- oddzielenie funkcji pomieszczenia


Rzut kondygnacji 3 - piętro drugie
 Lokalizacja lokalu
 Skala 1:600

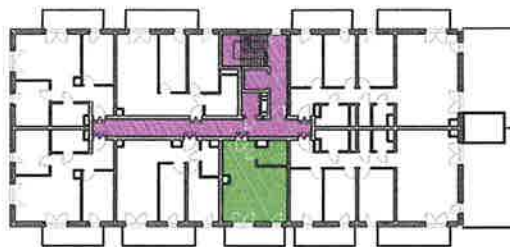

Rzut lokalu
 Skala 1:80

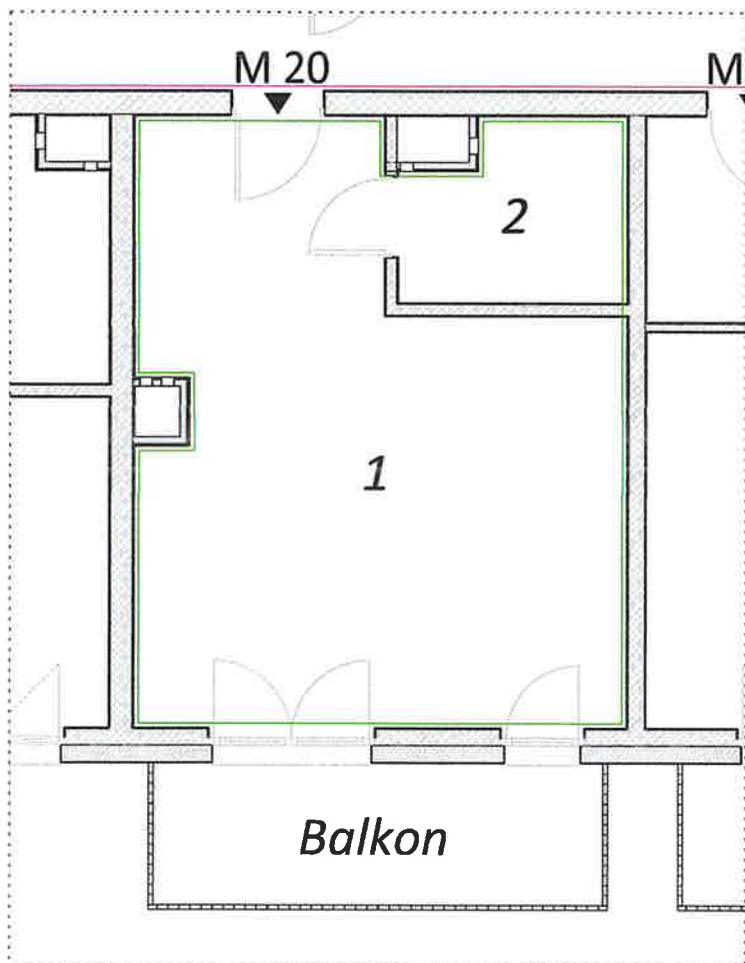

Lokalizacja budynku

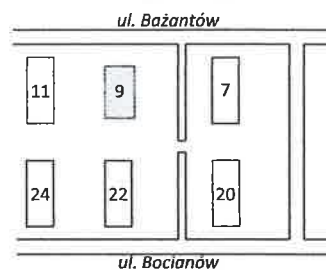

Ściany wydzielające lokal są ścianami trwałymi (murowane i żelbetowe).
 Dojście i dojazd do lokalu o przeznaczeniu mieszkalnym prowadzi z terenu w użytkowaniu wspólnym i części wspólnych budynku.
 Lokal posiada indywidualne opomiarowanie i licznik elektryczny.
 Lokal został wyposażony w wentylację mechaniczną.

Oświadczam, że inwentaryzacja powykonawcza jest zgodna ze stanem faktycznym na dzień 25.04.2025 r.

GEODETA UPRAWNIONY
 mgr inż. Krzysztof Chutkiewicz
 Świadczenie Nr 9737 / skr. 1,4
 Ministerstwa Gospodarki, Przemysłu i Budownictwa

Autor opracowania:

ZESTAWIENIE POWIERZCHNI
 wg normy PN-ISO 9836:2015-12

LOKAL MIESZKALNY NR 9/20		
NR	NAZWA POMIESZCZENIA	POWIERZCHNIA [m ²]
1	POKÓJ DZIENNY Z ANEKSEM KUCHENNYM	29.50 m ²
2	ŁAZIENKA	4.59 m ²
POWIERZCHNIA UŻYTKOWA		34.09 m²
BALKON		7.20 m ²