

LOKAL MIESZKALNY NR 24/9

adres: Zabrze, ul. Bocianów 24/9
 numer projektowy: G M09
 kondygnacja: 2 - piętro +1




Legenda


- obrys lokalu mieszkalnego
- obrys części wspólnej budynku
- wejście do lokalu
- oddzielenie funkcji pomieszczenia




Rzut lokalu
Skala 1:100

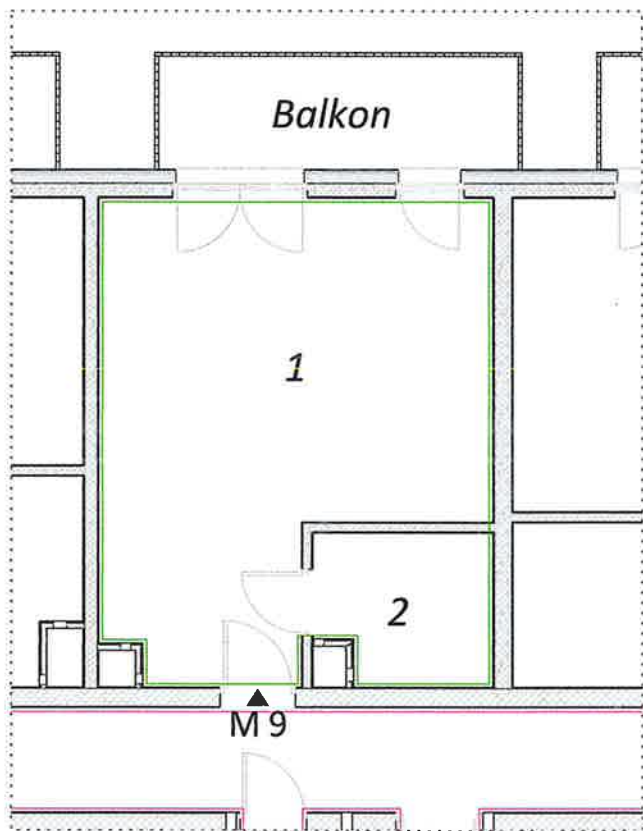

Rzut kondygnacji 2 - piętro +1
Lokalizacja lokalu
Skala 1:600

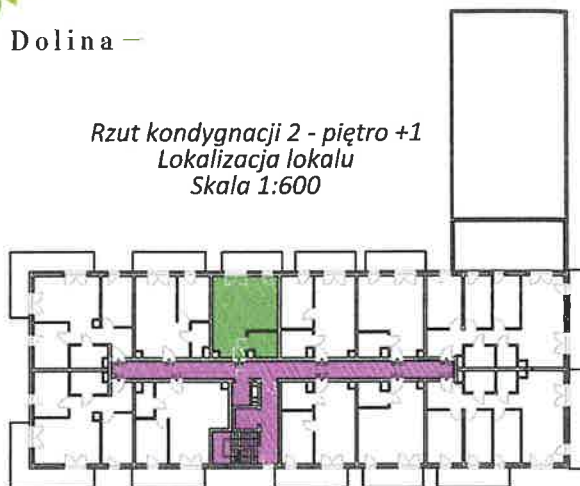

Lokalizacja budynku

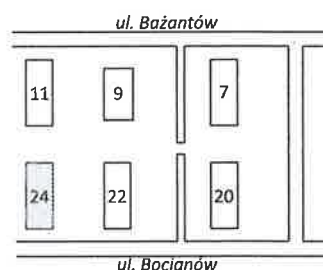

Ściany wydzielające lokal są ścianami trwałymi (murowane i żelbetowe).
 Dojście i dojazd do lokalu o przeznaczeniu mieszkalnym prowadzi z terenu w użytkowaniu wspólnym i części wspólnych budynku.
 Lokal posiada indywidualne opomiarowanie i licznik elektryczny.
 Lokal został wyposażony w wentylację mechaniczną.

Oświadczam, że inwentaryzacja powykonawcza jest zgodna ze stanem faktycznym na dzień 25.04.2025 r.

Autor opracowania:

GEODETA UPRAWNIONY
 mgr inż. Krzysztof Chutkiewicz
 Świadcetwo Nr 9737 Zakr. 1,4
 Między Gospodarki Przem. i Budownictwa

ZESTAWIENIE POWIERZCHNI wg normy PN-ISO 9836:2015-12

LOKAL MIESZKALNY NR 24/9		
NR	NAZWA POMIESZCZENIA	POWIERZCHNIA [m ²]
1	POKÓJ DZIENNY Z ANEKSEM KUCHENNYM	29.45 m ²
2	ŁAZIENKA	4.82 m ²
POWIERZCHNIA UŻYTKOWA		34.27 m²
BALKON		7.20 m ²